


LEGENDA

- 01 OPERA DI PRESA E GRIGLIATURA
- 02 DISSABBIATURA DISOLENTURA E PREFILTRAZIONE
- 03 SEDIMENTAZIONE PRIMARIA E BY-PASS
- 04 DENITRIFICAZIONE
- 05 OSSIDAZIONE NITRIFICAZIONE
- 06 RIPARTIZIONE DI PORTATA
- 07 SEDIMENTAZIONE SECONDARIA
- 08 SOLLEAMENTO E RIPARTIZIONE ACQUE CHIARICATE
- 09 FLASH MIXER
- 10 FLOCCULAZIONE
- 11 SEDIMENTAZIONE LAMELLARE
- 12 FILTRAZIONE
- 13 STOCCAGGIO E DOSAGGIO REATTIVI
- 14 SOLLEAMENTO FANGHI/RICICLO SUPERIO
- 15 SOLLEAMENTO MINER/LIQUORI
- 16 RIPARTIZIONE MINER/LIQUORI
- 17 SOLLEAMENTO SINISTRA AMMECCIA E SURRANTANTI
- 18 SOLLEAMENTO FANGHI/INFI E SCHIUMI
- 19 PRESSIONAMENTO FANGHI BIOLOGICI
- 20 DIGESTIONE ANAEROBICA PRIMARIA
- 21 DIGESTIONE ANAEROBICA SECONDARIA
- 22 POST-PRESSIONAMENTO FANGHI BIOLOGICI
- 23 POST-PRESSIONAMENTO FANGHI CHIMICI
- 24 DISIDRATAZIONE FANGHI BIOLOGICI E CHIMICI
- 25 CENTRALE TERMICA
- 26 GASOMETRI
- 27 COGENERAZIONE
- 28 CABINA ELETTRICA RICEZIONE
- 29 CABINA ELETTRICA SECONDARIA
- 30 CABINA ELETTRICA SECONDARIA
- 31 PULIZZAZIONE SERVIZI
- 32 IMPIANTO TRATTAMENTO FOSSE SETTICHE
- 33 IMPIANTO MOBILE TRATTAMENTO FANGHI

Manufatti di progetto

- 18 OPERA DI PRESA (400)
- 19 POMPE RIPARTIZIONE DELLA PORTATA (442)
- 1C GRIGLIATURA FINISSIMA (449)
- 1D GRIGLIATURA FINISSIMA (449)
- 4C DENITRIFICAZIONE (472)
- 5C OSSIDAZIONE-NITRIFICAZIONE (472)
- 5D MEMBRANE (478)
- 19C ISPESSITORE MECCANICO (623)
- 22B POST-ISPESSITORE (623)
- 33 DISIDRATAZIONE FANGHI BIOLOGICI E CHIMICI (640)
- 34 VASCA DI ACCUMULO (445)
- 34 CENTRALE PRODUZIONE ARA (472)
- 35 CABINA ELETTRICA (930)
- 36 LOCALE DI SERVIZIO MEMBRANE (476)
- 37 DISINFEZIONE (523)
- 38 DISINFEZIONE UV (524)
- 39 SILO FANGHI (628)

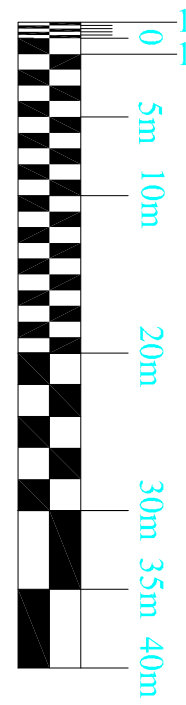

RETE ACQUA POTABILE

RETE FOGNARIA

RETE FANGHI





PROGETTAZIONE ESECUTIVA, REALIZZAZIONE E MESSA IN ESERCIZIO
DELLE OPERE PER IL POTENZIAMENTO DELL'IMPIANTO
DI DEPURAZIONE ACQUE REFLUE DI
S.GIUSTINA DI RIMINI

C.I.G. 234387958 - C.U.P. E930500050005


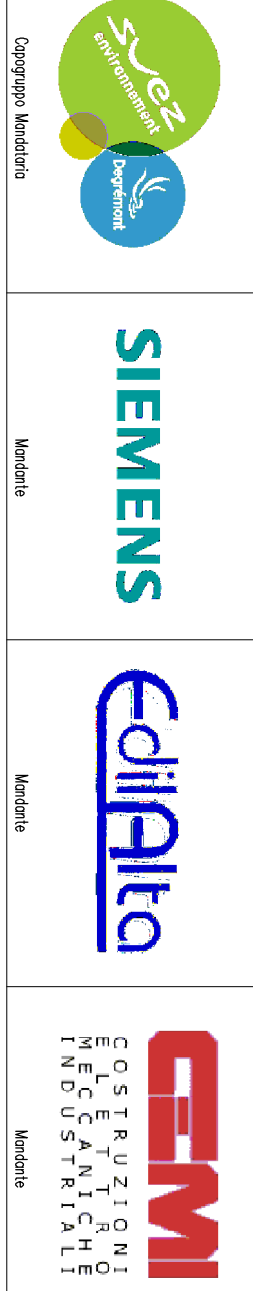

AS-BUILT

PROCESSO
PLANIMETRIA
COLLEGAMENTI IDRAULICI - RETE DI SERVIZIO

