



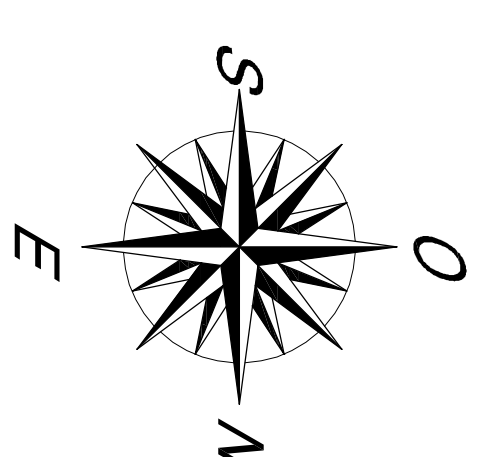

NOTE:

- 1) IL RISCHIO BIOLOGICO E ESTESO A TUTTO L'IMPIANTO
- 2) TUTTI I TUBI (A NON 000, TUTTI I POZZETTI, TUTTI I SERBATOI E TUTTE LE MASCHE DEVONO ESSERE CONSIDERATI SPAZI CONFINATI QUANDO SONO IN USO
- 3) PER LE ZONE ATEX SI FAACCIA RIFERIMENTO ALLA CLASSIFICAZIONE FORNITA DAL CLIENTE

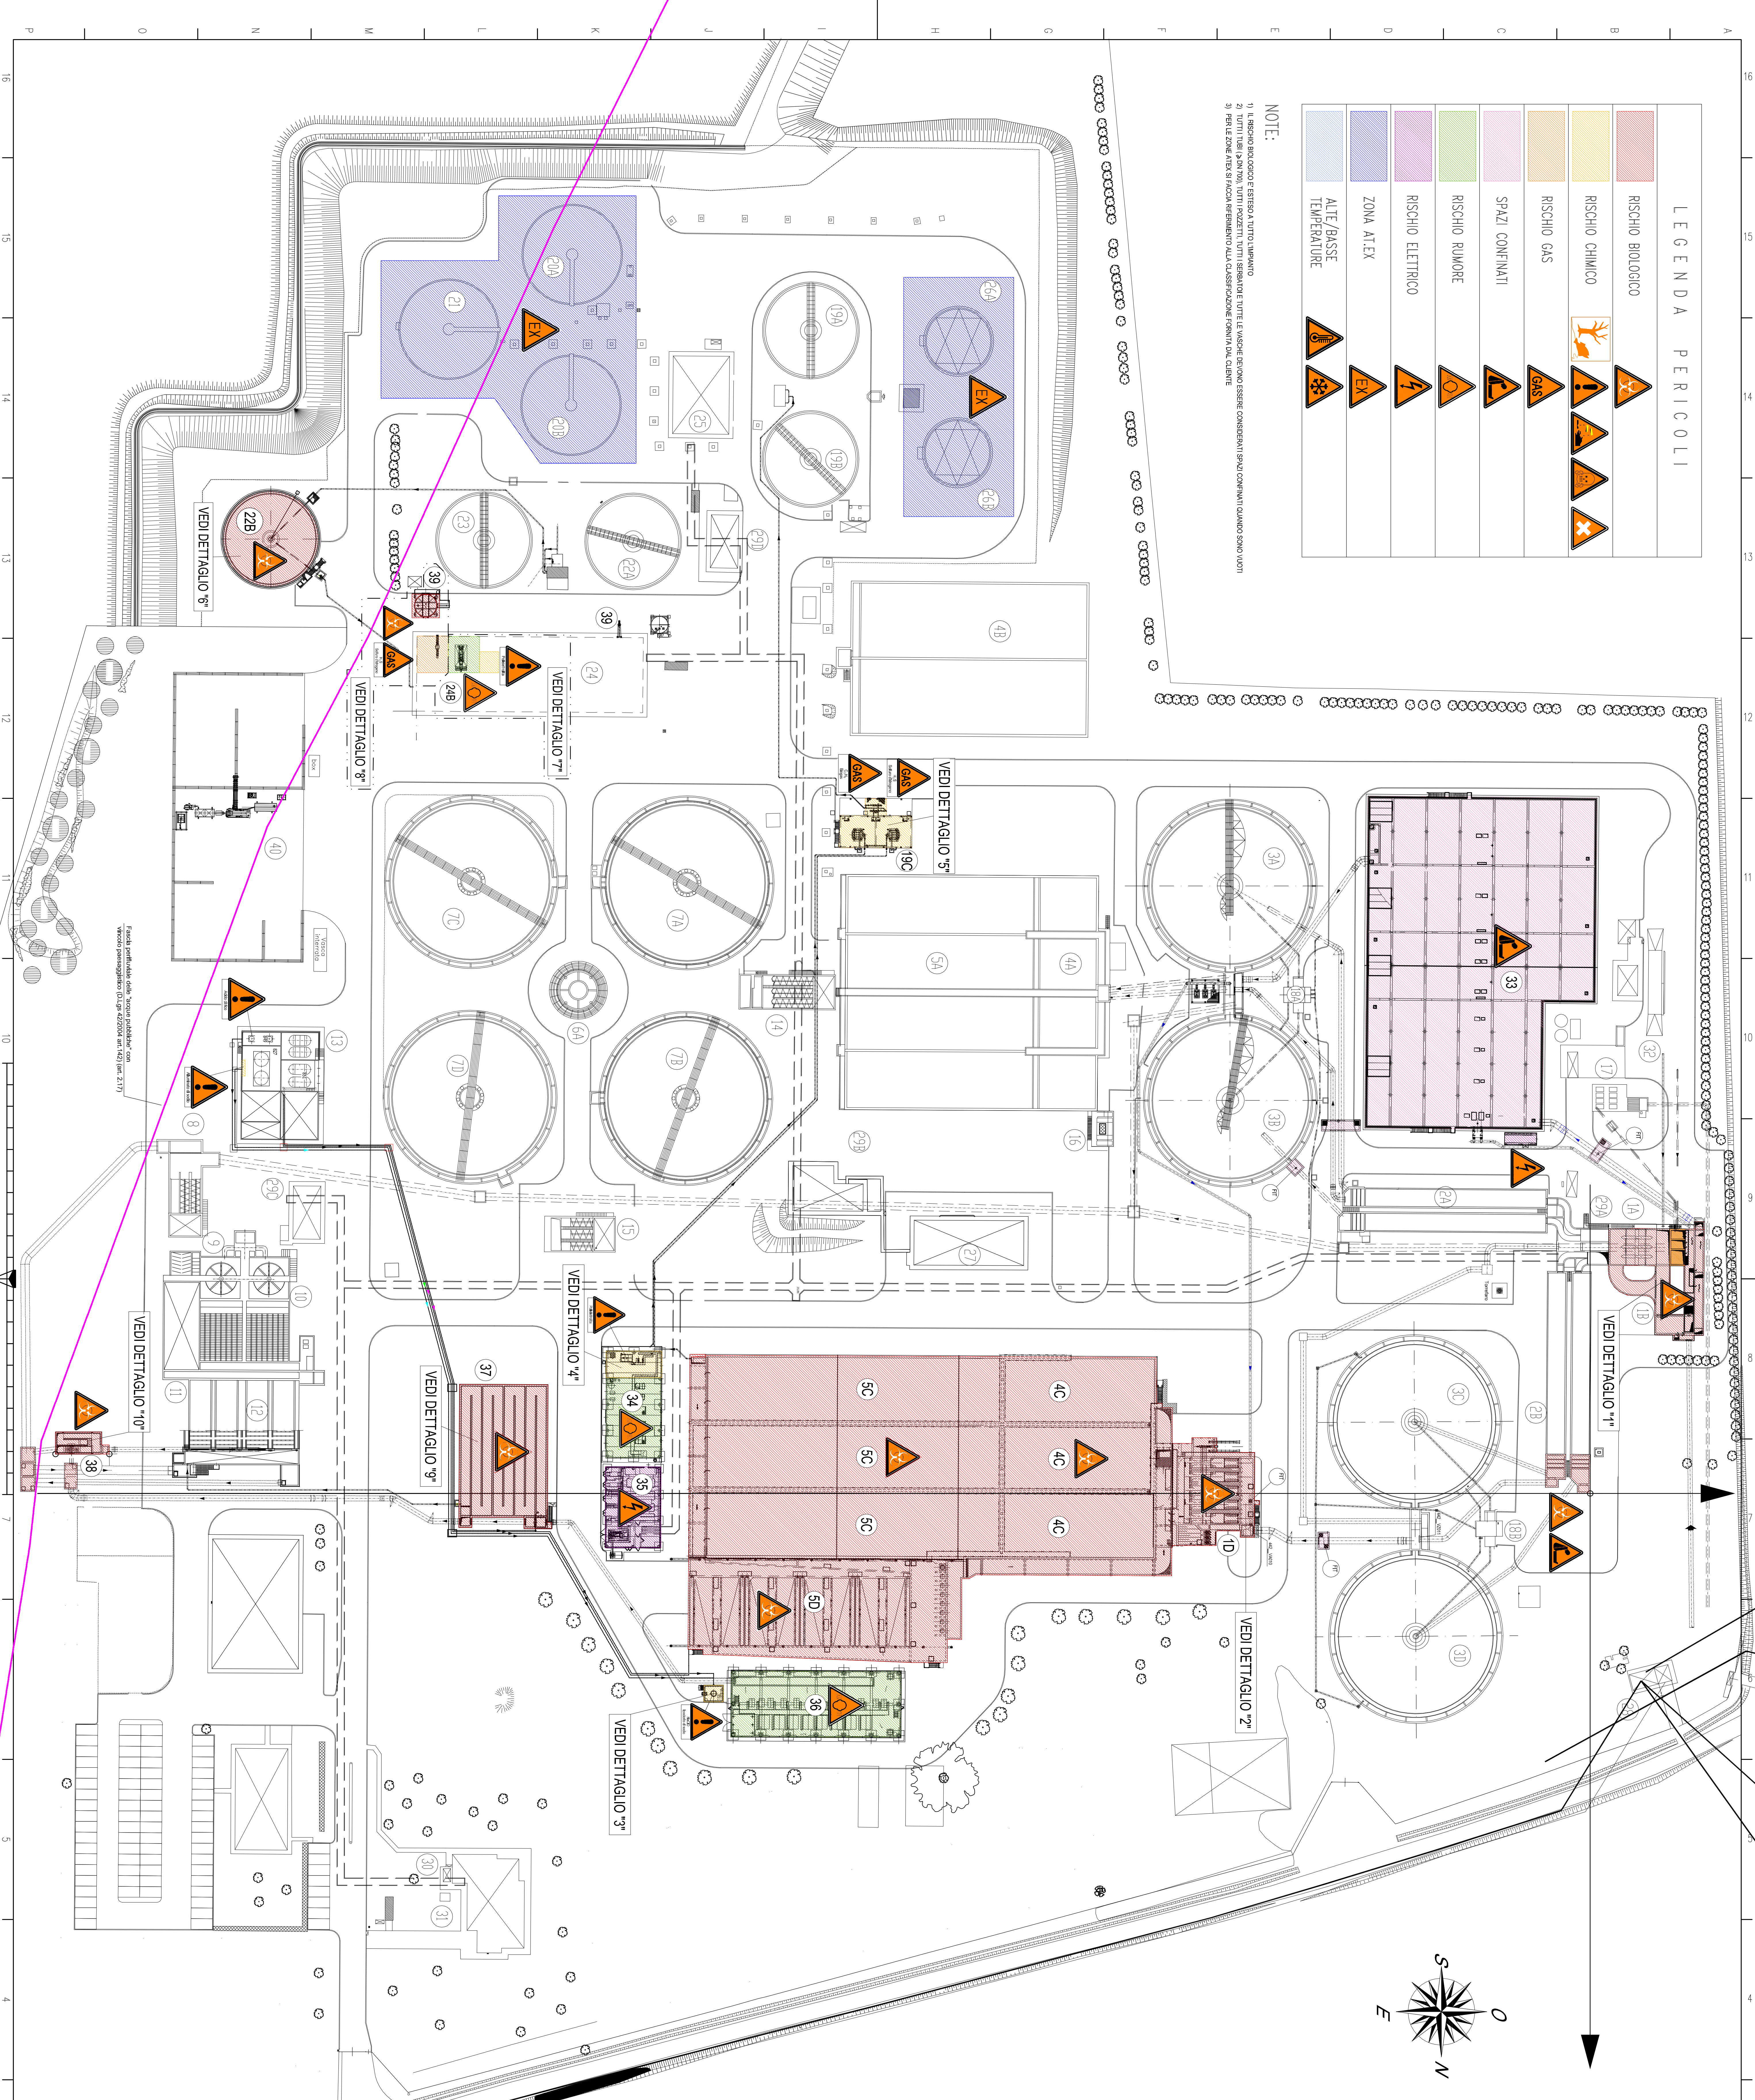


LEGENDA

- 01 OPERAI DI PRESSI E GRIGLIATORI
- 02 DOSSABILI DI PANGI DOSSABILI E PRESENTAZIONE
- 03 SEMINAZIONE PANGIARI E BY-PASS
- 04 IDENTIFICAZIONE
- 05 OSSIDAZIONE INTERFACCIAZIONE
- 06 RIPARTIZIONE DI PORTATA
- 07 SEMINAZIONE SECONDARIA
- 08 SOLLAMENTO E RIPARTIZIONE ACQUE CHIMARICATE
- 09 FLASH MINER
- 10 FLOCCULAZIONE
- 11 SEMINAZIONE LAMINELLE
- 12 FILTRAZIONE
- 13 STOCCAGGIO E DOSSABIO REATTIVI
- 14 SOLLAMENTO PANGI RICICLO O SUPERO
- 15 SOLLAMENTO MATERIA LIGORI
- 16 RIPARTIZIONE MIXER LIGORI
- 17 SOLLAMENTO SINISTRA AMEROCIA E SINISTRA MANTI
- 18 SOLLAMENTO PANGI MANTI E SCHIUME
- 19 PRESESSAMENTO PANGI BIOLOGICI
- 20 DIGESTIONE AMEROCIA PRIMARIA
- 21 DIGESTIONE AMEROCIA SECONDARIA
- 22 POST-SESSAMENTO PANGI BIOLOGICI
- 23 SESSAMENTO PANGI CHIMICI
- 24 DISPERLIZZAZIONE PANGI BIOLOGICI E CHIMICI
- 25 CENTRALI TERMICA
- 26 GASOMETRI
- 27 COGENERAZIONE
- 28 CABINA ELETTRICA RICEZIONE
- 29 CABINA ELETTRICA SECONDARIA
- 30 CABINA ELETTRICA SECONDARIA
- 31 PALAZZINA SERVITI
- 32 IMPIANTO TRATTAMENTO COSE SETTORE
- 40 IMPIANTO MOBILE TRATTAMENTO PANGI

Manufatti di progetto

- 18 OPERA DI PRESA (400)
- POMPE RIPARTIZIONE DELLA PORTATA (442)
- 19 GRIGLIATURA FINISSIMA (449)
- 20 GRIGLIATURA FINISSIMA (449)
- 40 DECONTAMINAZIONE (412)
- 50 OSSIDAZIONE-INTRINSECAZIONE (412)
- 50 MEMBRANE (416)
- 19C SPESSTOITORE MECCANICO (623)
- 22B POST-SPESSTOITORE (623)
- 24B DIDIRTAZIONE FANGHI BIOLOGICI E CHIMICI (640)
- 33 IMPOSTA DI ACCUMULO (402)
- 34 CENTRALE PRODUZIONE ARA (412)
- 35 CABINA ELETTRICA (330)
- 36 LOCALITÀ DI SERVIZIO MEMBRANE (416)
- 37 DISINFEZIONE (623)
- 38 DISINFEZIONE UV (524)
- 39 SILO FANGHI (628)

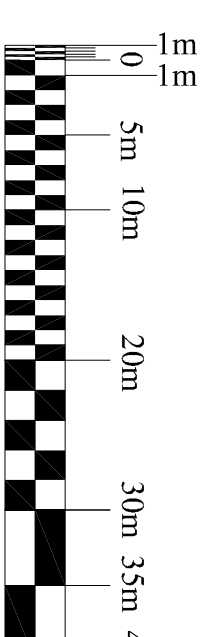

UNIT		UNIT'S QUALITY INFO				
006	EMISSION PER 6540 LIT	AO	ESC / R01	PR	ESC	11-04-1
004	FROM EMISSION	IF	ESC / R01	PR	ESC	09-05-1
	Descriptive	Status	Emission	Condition	Approved	Date




**PROGETTAZIONE ESECUTIVA, REALIZZAZIONE E MESSA IN ESERCIZIO
DELLE OPERE PER IL POTENZIAMENTO DELL'IMPIANTO
DI DEPURAZIONE ACQUE REFLUE DI**

S.GIUSTINA DI RIMINI

C.I.G.: 2344387958 - C.U.P. E93J05000050005

RAGGRUPPAMENTO TEMPORANEO D'IMPRESSE:

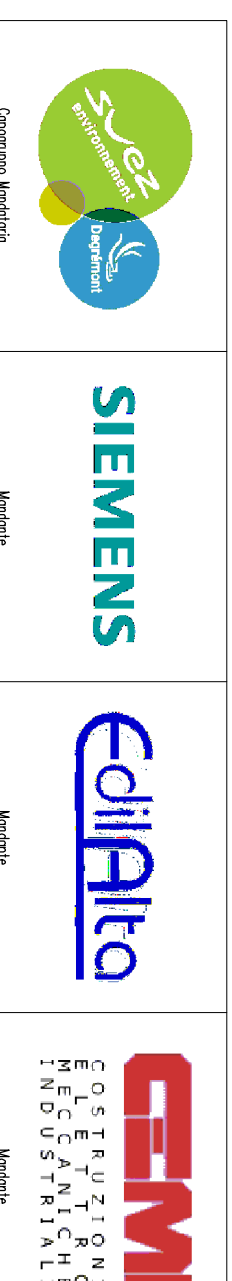

AS-BUILT

GENERALE PLANIMETRIA ZONAGE

FORMATO	SCALA	CLASSE	REDUZIONE	TIPO	SEZIONE	NUMERO	REGIONE	STATO	CONFESSIONE
---	-------	--------	-----------	------	---------	--------	---------	-------	-------------

A0	1:500	P	DGI	SZ	000	005	00-B	ABD	E6120011
----	-------	---	-----	----	-----	-----	------	-----	----------